


浦添市公共下水道台帳施設平面図（污水・雨水）


NO. 94

1 : 1300 地形図

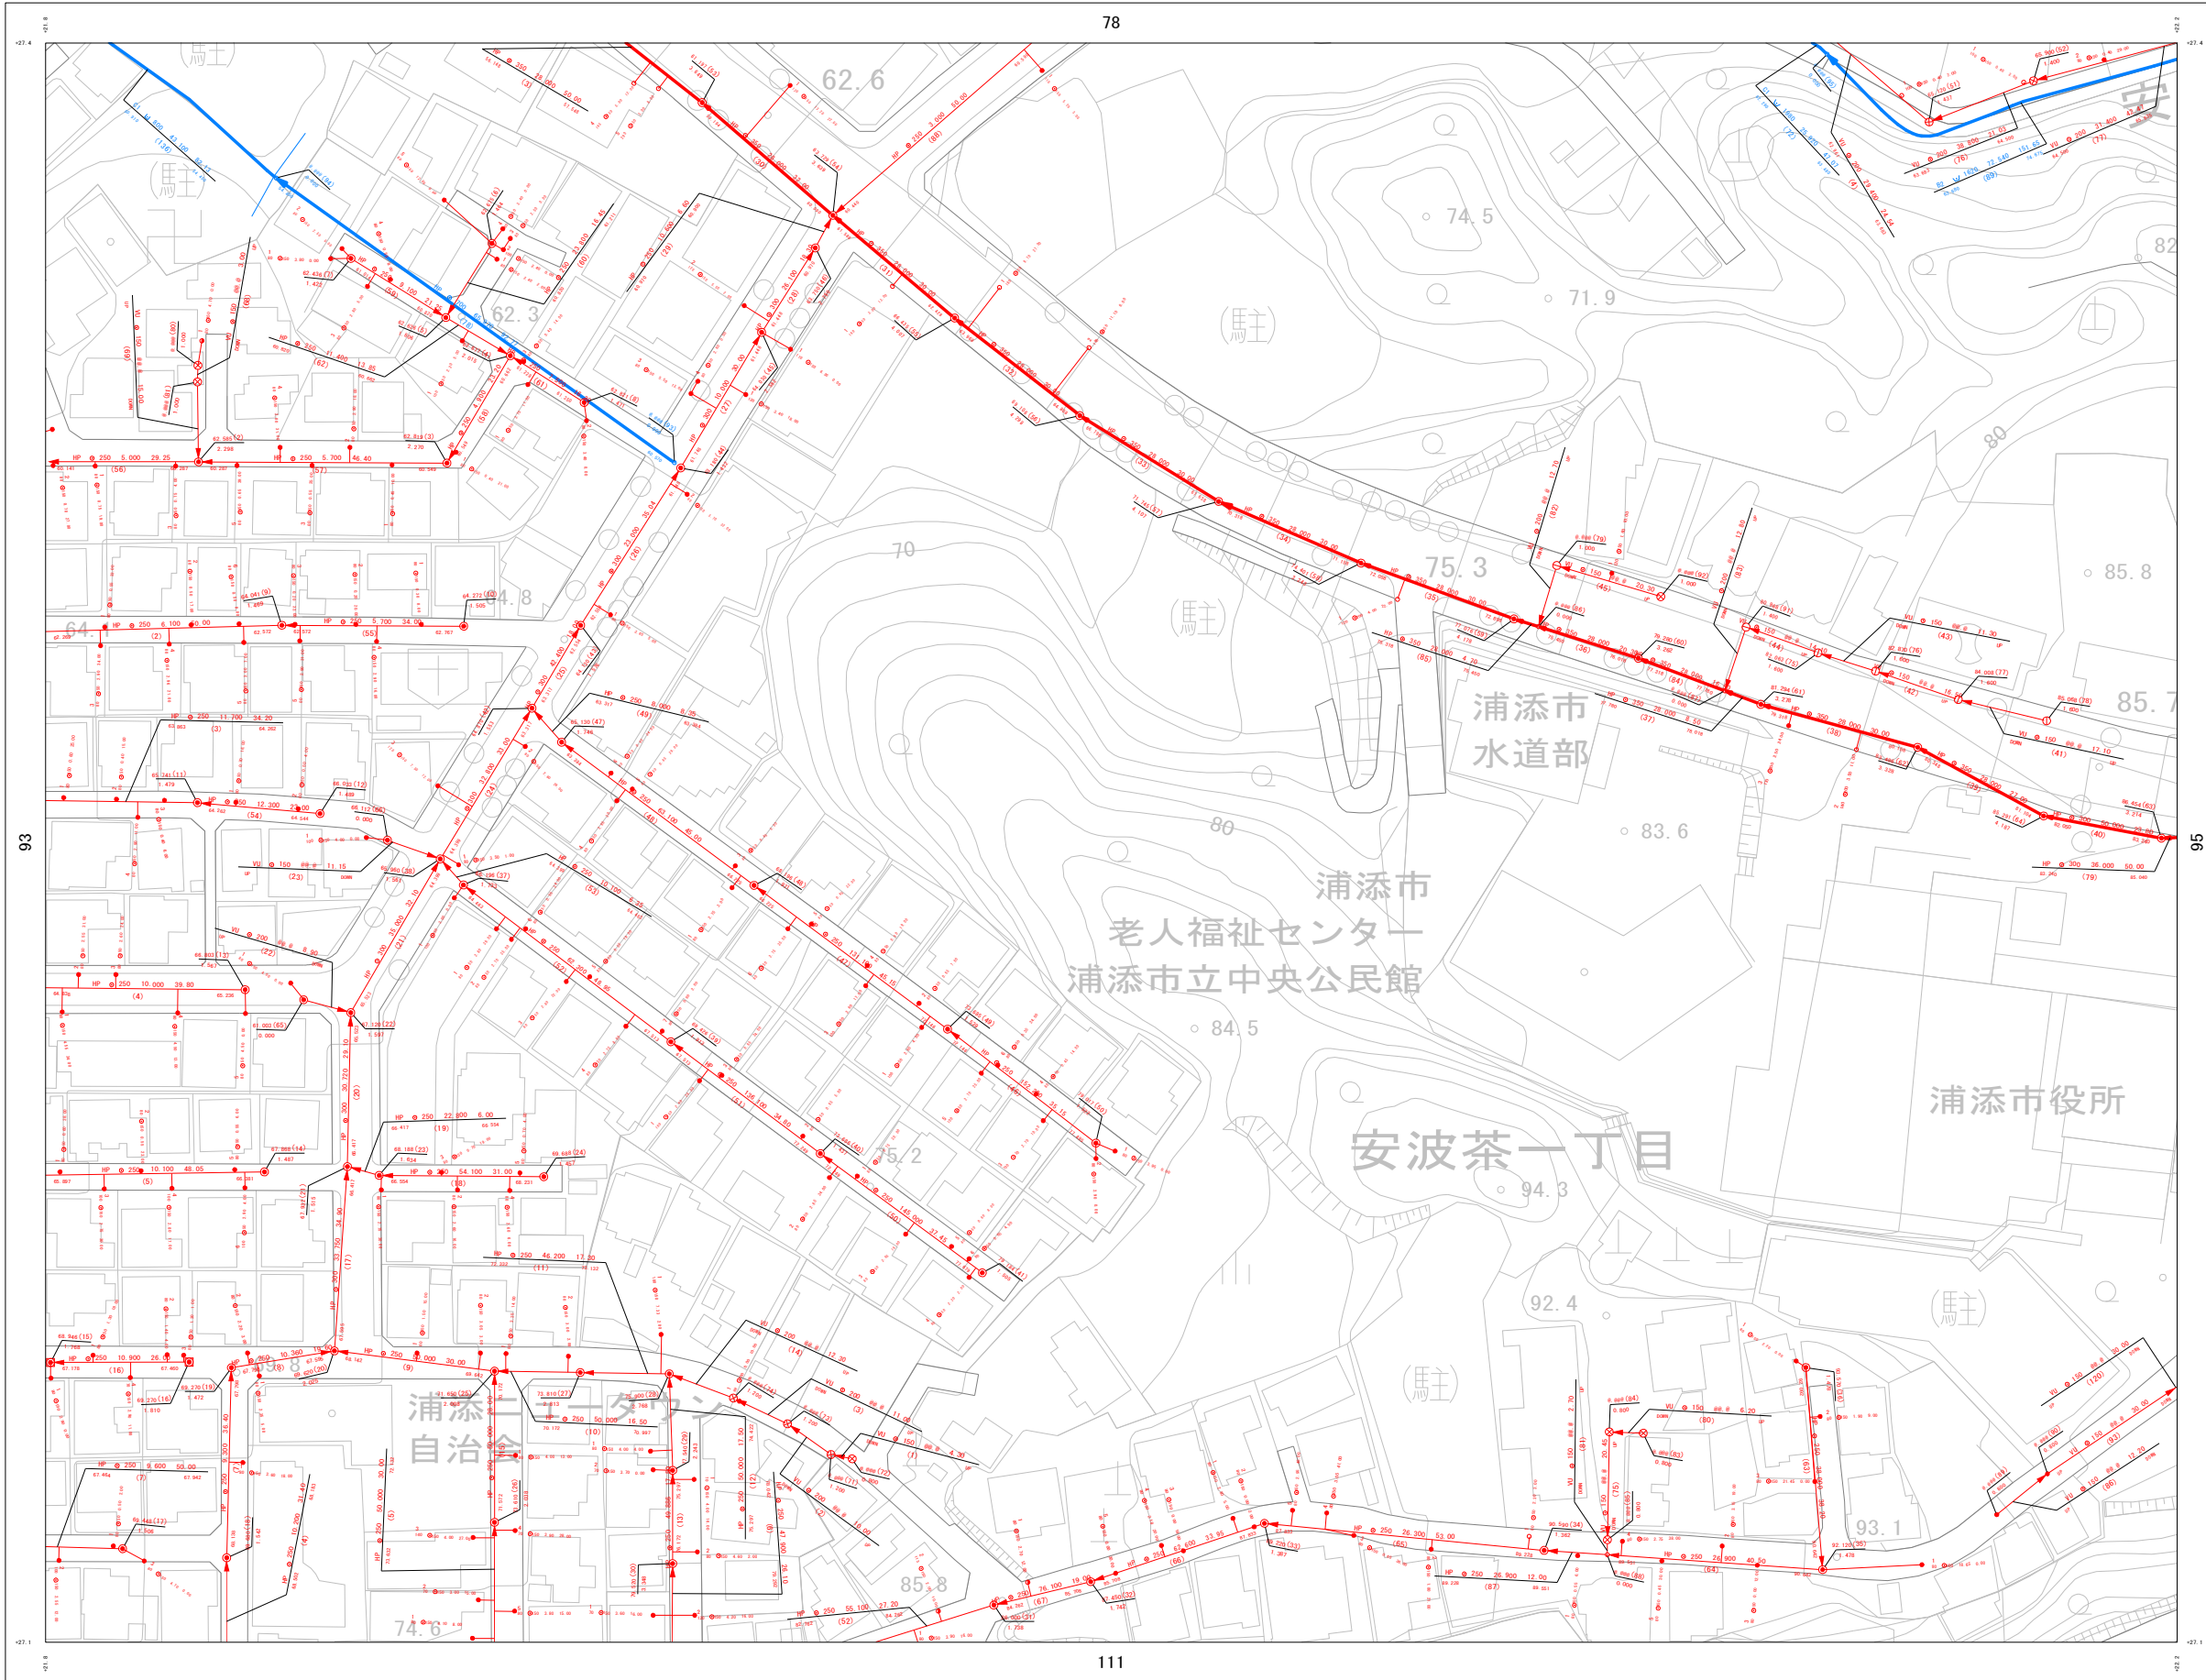

詳細図

77	78	79
93	94	95
110	111	112

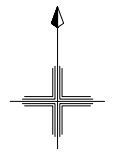

凡例

管渠	
汚水幹線管渠	— (Red line)
汚水枝線管渠	— (Red line)
圧送管	— (Blue line)
雨水幹線管渠	— (Blue line)
雨水枝線管渠	— (Blue line)


人孔	
①	マンホール (汚水)
②	マンホール (雨水)
③	マンホール (圧送)

樹	
●	汚水樹
○	汚水樹
○	小口径汚水樹

管渠	
①	取付管延長 (M)
②	管渠延長 (M)
③	管渠
④	追加距離 (M)

111

1 : 1300

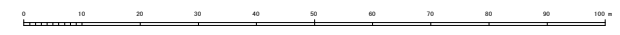

計画機関 浦添市